서울시 종로구 수송동 85-1 외 4 필

# 현황 실측도 S=1:600

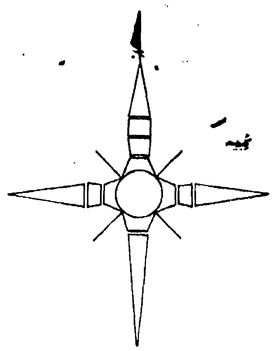

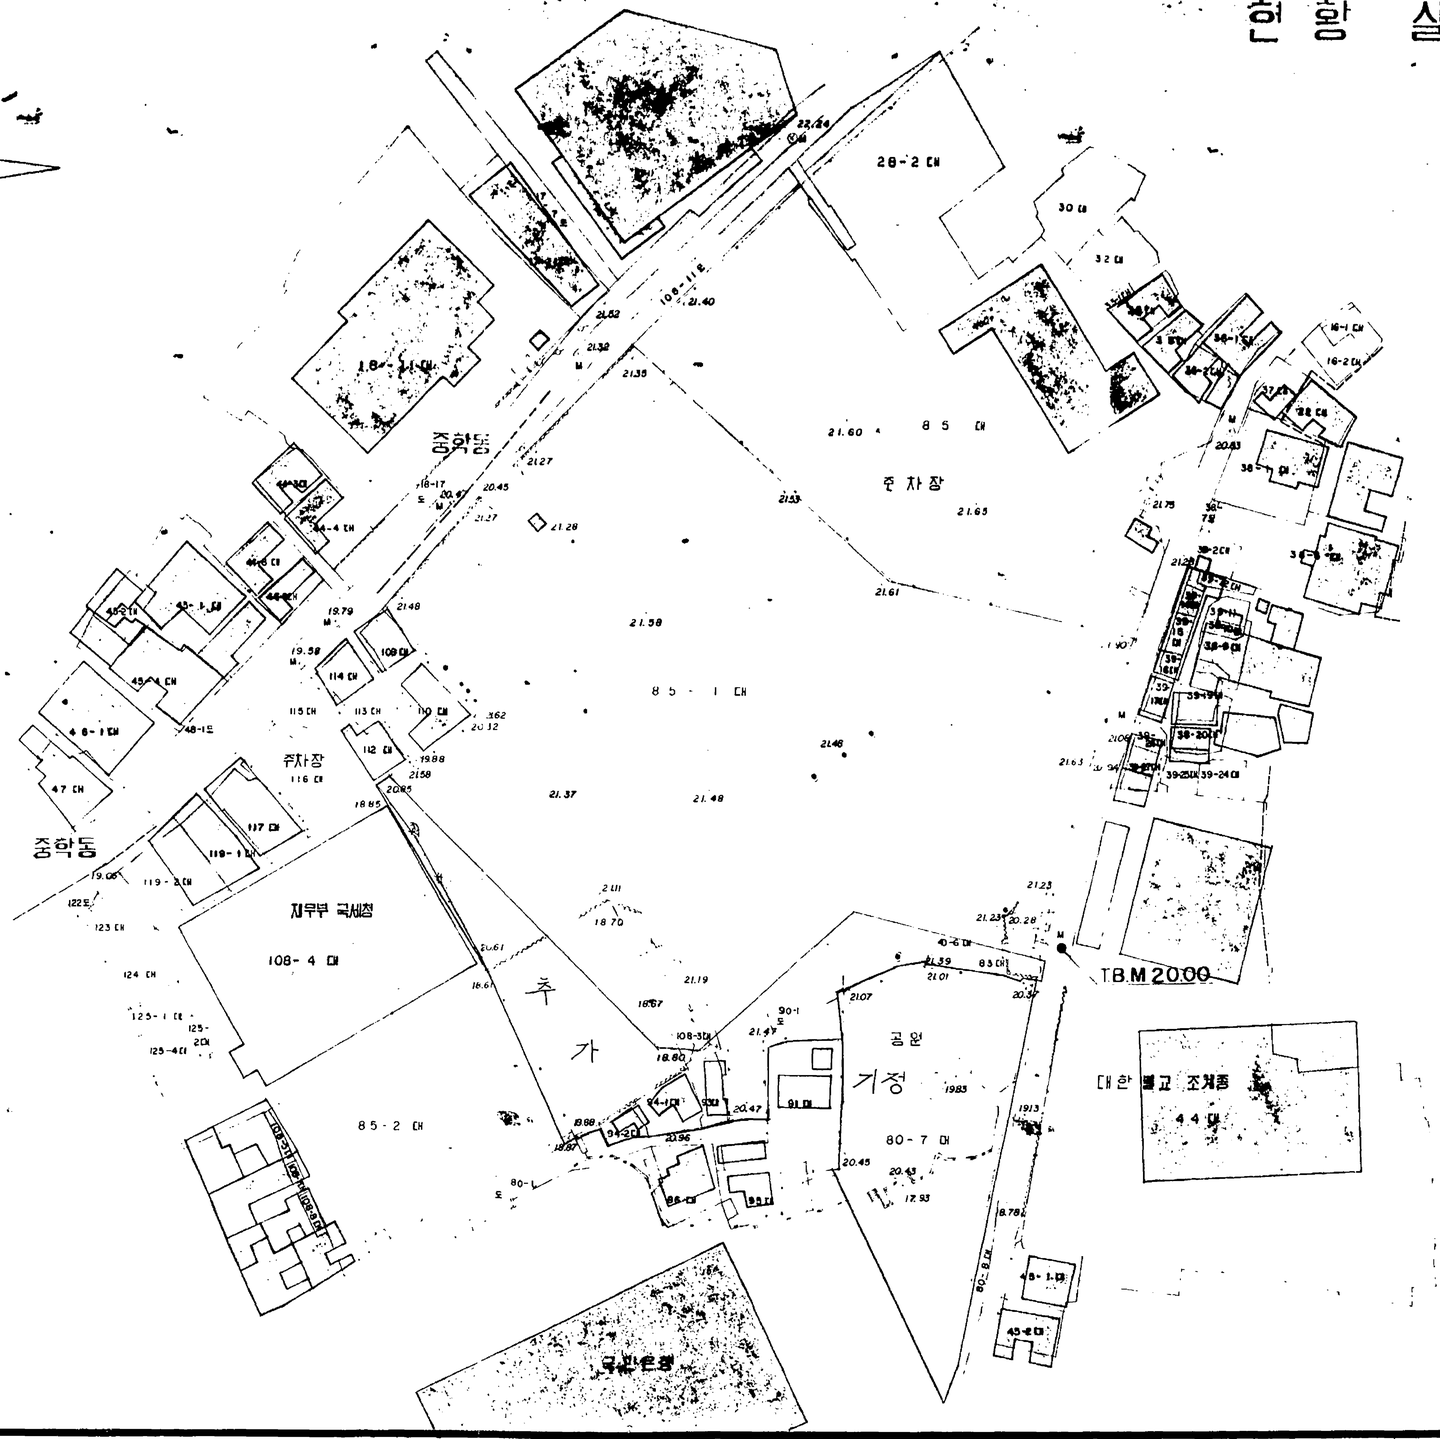


범례

| 기호 | 명칭 |
|---|---|
| | 시건법석몸담현면전계출나 |
| | 적 |
| | 입 |

정선물면북부장스홀주단문무

| 중앙토목측량설계공사 | 공사명 PROJECT TITLE | 도면명 NAME OF DRAWING | 축척 SCALE | 일자 DATE | 도면번호 DRAWING NO | 제도 DRAWING | 설계 DESIGNED BY | 검사 CHECKED BY | 승인 APPROVED BY | 매수 SHEET NO |
|---|---|---|---|---|---|---|---|---|---|---|
| 서울 영등포구당산동 3가270우미빌딩 304호 건설부용역등록 제138호 공법이 대한측량협회 영등포출장소 TEL 634-1207 · 676-2077 | | | | | | | | | | |