


[별지 제61호서식]

지적도근점성과표

지적도근점 번호	18 번	도선등급	1 등	도선명	가 도선	표지재질	표철
토 지 소 재	서울시 서대문구 농가좌동 224-73					지적(임야)도	6 호
설치 및 재설치 년 월 일	X좌 표(m)	Y좌 표(m)	표 고(m)		비 고		
2000. 7. 31	452839.20	192716.22					

지리적 위치도

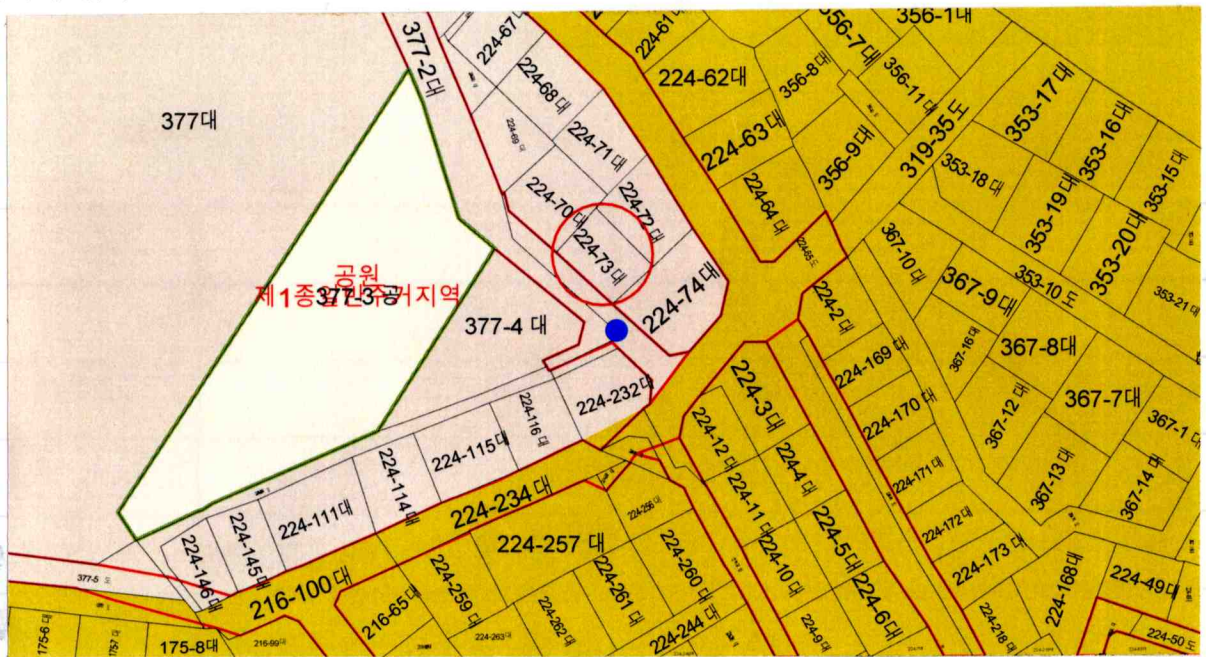

조사연월일	조사자(직성명)	조사내용
2004. 5. 31	지방지적주사보 이 봉 주	완전
2005. 4. 이	지방지적주사보 이 봉 주	완전
2006. 7. 31	지방지적주사보 이 봉 주	오년
2007. 11. 9	지방지적주사 조 성 권	만년