


지 적 도 근 점 표 석 대 장

| | | | | | | | |
|-------|-------------|-----------|-----------|-------|---|--------|----|
| 도근점번호 | 5441 | 도선번호 | 0 | 도선명 | 가 | 표지재질 | 철재 |
| 토지소재지 | 남가좌동 224-73 | | | | | 지적(임야) | 5호 |
| 설치일자 | 좌 표 (중부) | | 설치일자 | 세계측지계 | | | |
| | X | Y | | X | Y | | |
| | 2000-07-00 | 452839.70 | 192716.02 | | | | |
| | | | | | | | |

위 치 약 도

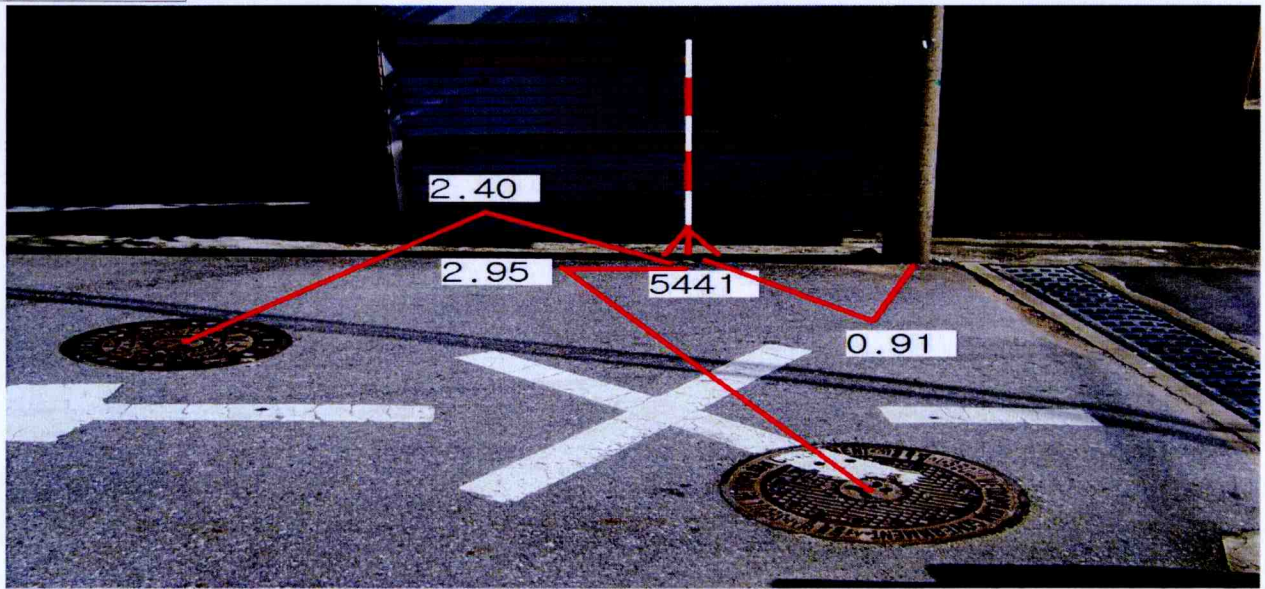

※ 주의 : 도근점의 위치는 지상구조물 등에서 3방향 이상 실측거리를 연필로 기재할 것.

조 사 정 보

| 조사일자 | 조사자 | | 조사내용 |
|--------------|-----------------|-----|---|
| | 직급 | 성명 | |
| 2010-10-27 | 4급 | 김순영 | 완전 |
| 2011. 10. 18 | [지적기사] 유영희 | | 완전 |
| 2013. 12. 3 | 지방시설주사보(지적) 유영희 | | 완전 |
| | | | |
| | | | |
| | | | |
| | | | |