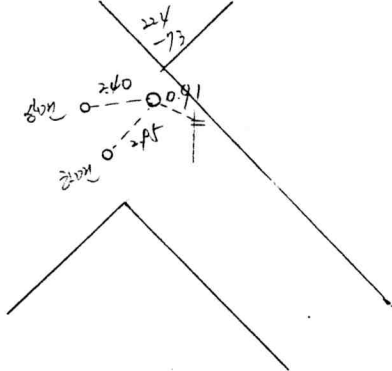


도근점표석대장

(별지 제 3 - 4 - 5 호 서식)

도근점번호	6785 번	도선등급	1 등	도선명	가 도선	표지재질	철재
토 지 소 재	5441 서대문구 남가좌동					지적도	0 호
설치 및 재설치 년 월 일	좌 표		설치 및 재설치 년 월 일	좌 표			
	X	Y		X	Y		
00년 07월 일	452839.70	192716.02	년 월 일	m	m		
년 월 일			년 월 일				
년 월 일			년 월 일				
<p>위치약도</p> 							
<p>* 주의 : 도근점의 위치는 지상구조물등에서 3방향이상 실측거리를 연필로 기재할것</p>							
조사년월일	조 사 자			조 사 내 용			
	직 급	성 명					
2009년 월 일		지 남 호		완 전			
2003년 월 일		김영환		r			
2006년 7월 31일		지방지적주사보 이 봉 주		모사전			
년 월 일							
년 월 일							
년 월 일							