등록번호	일자리경제과-9888
등록일자	2014.11.24.
결재일자	2014.11.25.
공개구분	대시민공개

주무관	일자리지원팀 장	일자리경제과장	경제재정국장	부구청장	구청장
장숭범	김철수	오경찬	김종두	조인동	11/25 <b>문석진</b>
협 조					

## 2015년 고용복지플러스센터설치 공모사업 응모 신청서 제출

* * * * * * * * * * * * * * * * * * *		사업비		
추진근거 	기관·부서·단체명	협의내용	협의결과	사람미

# 서 대 문 구 일자리경제과

# 2015년 고용복지플러스센터설치 공모사업 응모 신청서 제출

고용노동부 「2015년 고용복지플러스센터 설치」 공모사업에 응모하고자 다음과 같이 신청서를 제출하고자 함

#### Ⅰ. 공모신청 개요

□ 신청·접수

○ 신청기간 : 2014. 11. 28(금) 18:00까지

○ 신청방법 : 전자공문으로 제출

○ 제 출 처 : 고용노동부 고용서비스정책과

□ 신청개요

○ 유 형 : 신설형

○ 모 델: 고용·복지가 결합된 기본형

○ 관할지역 : 서대문구

○ 희망시기 : 2015년 상반기 ~ 2017년

○ 설치장소 : 북가좌1동주민센터 2층

○ 지원내용 : 임대료 무상, 시설비(리모델링비) 100%지원(최대부담 20,000천원)

○ 참여기관 : 구청(일자리센터, 희망복지팀), 서부고용센터


### Ⅱ. 추진일정

□ 추진경과

- 2014.11. 6 '15년 고용복지플러스센터 확산 설명회 참석(정부대전청사)
- 2014.11.11 '15년 고용복지플러스센터 설치 공모 신청계획 수립
- 2014.11.13 '15년 고용복지플러스센터 설치 의향서 제출
- 2014.11.14~11.21 고용복지플러스센터 설치에 따른 관련부서·기관 사전협의
- □ 향후일정
  - 2014. 12월 심사
  - 2015. 1월 결과통지 및 업무협약 체결

### Ⅲ. 신청 주요내용

- □ 고용복지플러스센터 설치 필요성
  - 고용·복지가 연계된 원스톱 시스템으로 주민편익 증진 실현
    - 일자리와 복지 서비스 기관들이 여러 곳에 산재
      - · 서대문구청(연희동 소재), 서울서부고용센터(마포구 소재), 여성새로일하기센터(신촌동 소재)
    - 주민이 기관을 개별 방문하면서 시간·비용 소모
    - 다른 기관의 서비스 연계 애로(서비스 사각지대 발생 가능성)
  - 지역주민의 접근성 향상 및 정보 제공기능 증대필요
  - 기관간 협업을 통한 고용·복지 시너지 유발효과
  - 복지 허브화 사업 선도 지자체로서 고용을 결합한 새로운 고용복지 모델 구축
    - 도시형 토탈 주민 고용복지 서비스 체계추진 필요
- □ 사업 추진계획
  - 지원계획
    - 임차비·시설비(리모델링비)는 서대문구에서 전액 부담
    - 지자체 제공 공간 : 북가좌1동 주민센터
    - · 1층 : 서대문구 일자리센터, 희망복지팀 민원실 63㎡ 사용
    - · 2·4층 : 고용센터 443㎡ 사용
      - ▷ 전용(200m²) : 상담실 30m², 사무공간 92m², 회의실 27m² 교육장 51m²
      - ▷ 공용(243 m²) : 교육장 2개소(45 m², 90 m²) 2층, 강당 108 m² 4층
    - ※ 공용은 북가좌1주민센터와 공동사용
    - · 3층 : 가좌보건지소

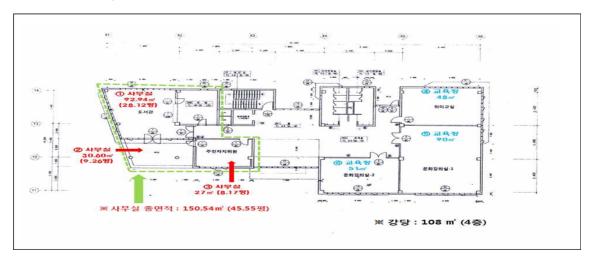

#### ○ 운영상 특징

- 설치유형 및 모델
  - · 설치유형 : 신설형
    - ※ 신설형 고용센터가 소재하고 있지 않는 기초단체
    - ※ 전환형 고용센터가 소재하고 있는 기초자치단체
  - · 설치모델 : 기본형
    - ※ 기본형 고용·복지가 결합된 기본형
    - ※ 확장형 기본형 + 복합문화 센터

#### - 참여기관

- · 고용서비스 : 서대문구일자리센터(2명), 서울서부고용센터(8명)
- · 복지서비스 : 서대문구 희망복지팀(3명)
- · 기타 서비스 : 1~2명 상담사 배치·운영
  - ▷ 여성관련 취업 및 교육상담 : 서대문여성새로일하기센터
  - ▷ 세무·노무상담, 경영지도 : 서대문상공회의소
  - ▷ 각종 법률상담 : 무료법률상담소
- 업무연계에 의한 협업
- · 고용·복지 네트워크 구축(서대문구청↔서부고용센터)
- 서울시 일자리플러스센터 상담관리 시스템 및 고용노동부 워크넷 공유
- · 고용 및 복지상담 원스톱 서비스 제공
  - ▷ 일자리센터 : 취업상담, 취업알선(일반)
  - ▷ 희망복지팀 : 복지상담
  - ▷ 고용센터 : 실업급여, 취업성공패키지, 직업훈련, 취업지원
- · 상담실 운영
  - ▷ 상설 : 평일 09:00~18:00 ⇒ 희망복지팀, 일자리센터, 고용센터
  - ▷ 비상설 : 수시(주1회 또는 월1회 이상)
    - ⇒ 서대문여성새로일하기센터, 서대문상공회의소, 무료법률상담소 등

### Ⅳ. 최종 제출방안

- □ 우리구에서는 고용복지플러스센터 설치를 희망하여 서부고용센터와 수차에 걸쳐 지속적으로 협의하였으며 고용센터 기본업무(실업급여, 취업성공패키지, 직업훈련, 취업지원)로 운영하고자 함
- □ 서부고용센터 필요면적에 대한 우리구 제공 활용 가능면적내에서 운영 ※ 구청 및 서부고용센터 신청제안 비교

구 분	구청 의견	서부고용센터 의견
근무직원	서부고용센터직원 8명	서부고용센터직원 20명
제공업무	고용센터 기본업무 (실업급여, 취업성공패키지, 직업훈련, 취업지원)	고용센터 업무 전반
필요시설 (전용면적)	총506㎡ 1층: 63㎡ - 상담실 28㎡, 사무공간 35㎡ 2·4층: 443 - 전용(200㎡): 사무실92㎡,  상담실30㎡, 회의실 27㎡,  교육장 51㎡ - 공용(243㎡)  교육장(2층) 2개소(45㎡, 90㎡)  강당(4층) 108㎡	총674㎡ 사무공간 140㎡, 상담실 21㎡, 회의실 33㎡, 실업급여교육장 142㎡, 민원대기공간 161㎡, 문서고 33㎡, 면접장(2개) 26㎡, 프로그램실(2개) 118㎡

따로붙임 : 서울특별시 서대문구 신설형 고용복지플러스센터 설치 신청서 1부. 끝.