

★ ◎

본부장 방침 제556호

문서번호	토목조경팀-5695
보존기간	10년
결재일자	2015.10.26
공개여부	공개
일상감사	대상아님

팀 원	팀원	토목조경팀장	마곡사업처장	택지사업본부장
				10/26
박현민	강성민	박진옥	이광윤	정현규
협 조	팀 원 최의택			

마곡3공구 내 양천로 우회도로 개통 계획 보고

서울특별시 SH공사
(마곡사업처)

마곡3공구 내 양천로 우회도로 개통 계획 보고

『마곡구역 도시개발사업 3공구 기반시설 조성공사』 시행과 관련, 기반시설 설치 및 지장물 이설공사를 위한 양천로 우회도로의 공사완료 시기가 도래함에 따른 향후 개통일정에 대하여 검토·보고하고자 함

□ 공사개요

- 공 사 명 : 마곡구역 도시개발사업 3공구 기반시설 조성공사
- 도 급 사 : (주)고덕종합건설, 금광기업(주), (주)세운건설
- 감 리 단 : (주)동일기술공사, (주)이산, (주)유신
- 도급금액 : 51,076백만원
- 공사기간 : 2015.02.26. ~ 2017.02.25.


□ 추진경위

- 2015.02.26. 『마곡구역 도시개발사업 3공구 기반시설 조성공사』 착공
- 2015.05.12. 임시우회도로 선형변경 설계도서 송부(택지계획팀-1225)
- 2015.07.15. 임시우회도로 교통소통대책 승인(교통행정과-39984)
- 2015.08.20. 강서구청 유관기관 협의완료(문화체육과-19064, 청소자원과-20390)
- 2015.09.22. 교통소통대책에 따른 교통안전시설 설치 승인(교통관리과-26575)
- 2015.10.15. 강서도로사업소 협의완료(도로보수과-9948)


□ 양천로 임시우회도로 개통관련 현황

- 우회도로 위치 : 양천로 강서도로사업소 ~ 마곡테니스장 구간
- 우회도로 규모 : 왕복6차로, 폭(B) = 27m, 연장(L) = 813m
- 공사계획
 - 2015.10.25. : 보조기층 포설완료, 통신시설 설치 완료(SKT, KT)
 - 2015.10.28. : 아스콘포장(표층) 완료
 - 2015.10.31. : 보도블럭 포장완료
 - 2015.11.03. : 가로등 이설 및 설치완료
 - 2015.11.05. : 차선도색/교통표지판 설치완료
 - 2015.11.07. : 양천로 임시우회도로 개통 예정

양천로 임시우회도로 위치도 및 교통처리계획도

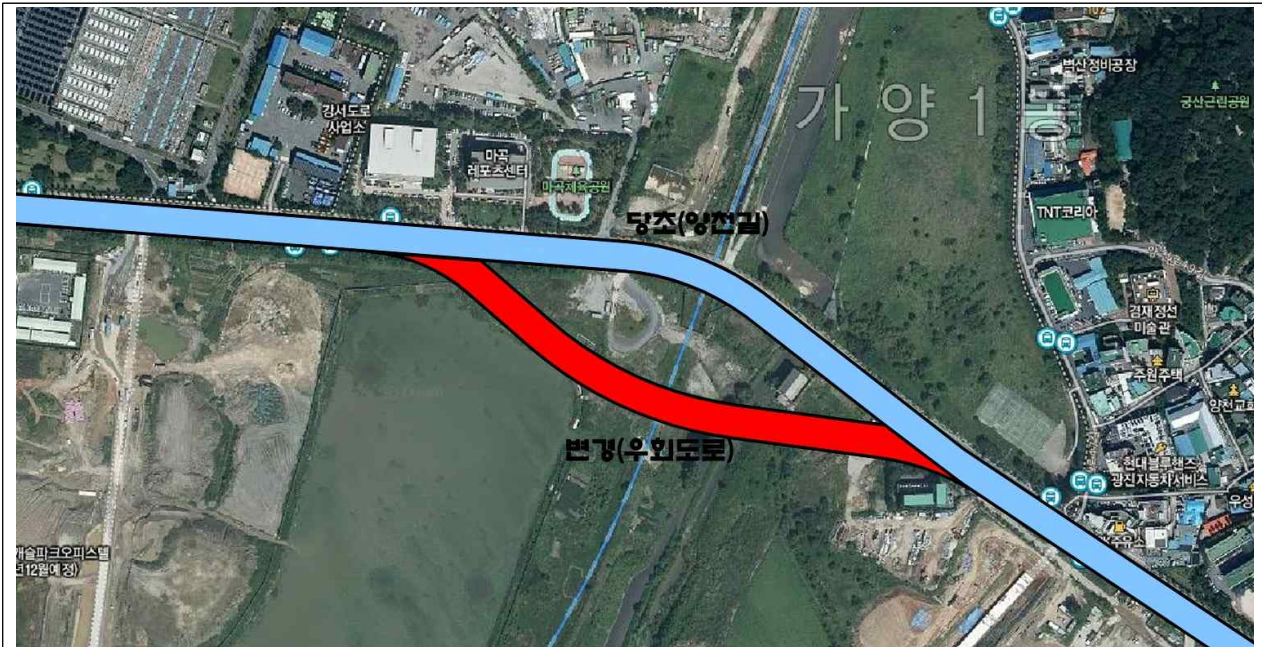

위치도

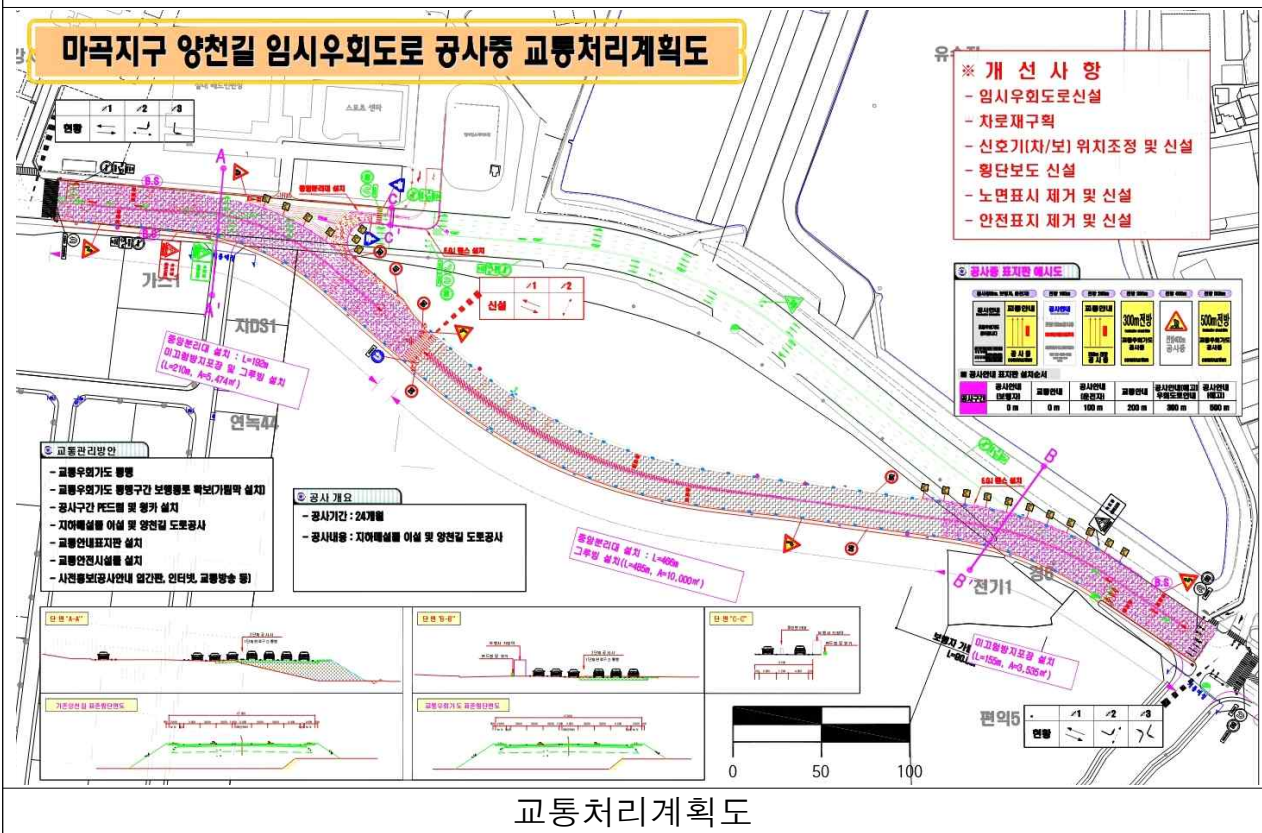


교통처리계획도

□ 마곡중앙로 개통 일정 검토

- 임시우회도로 공사완료 시기 도래에 따라 각 유관기관(서울시, 도로사업소, 강서구청, 강서경찰서 등)에 개통관련 협의를 완료하였으며,
- 마곡 중앙공원 부분개장 일정에 따른 공정이 촉박한 관계로 빠른시일 내 우회도로 개통 후 양천로 구간 지장물(상수, 가스, 열공급, 통신, 전력 등) 이설공사 진행이 시급한 실정이므로,
- 공사일정을 감안하여 최대한 빠른 시점인 2015년11월07일(토) 개통 예정

□ 임시우회도로 개통안내 입간판 및 플래카드 설치 계획

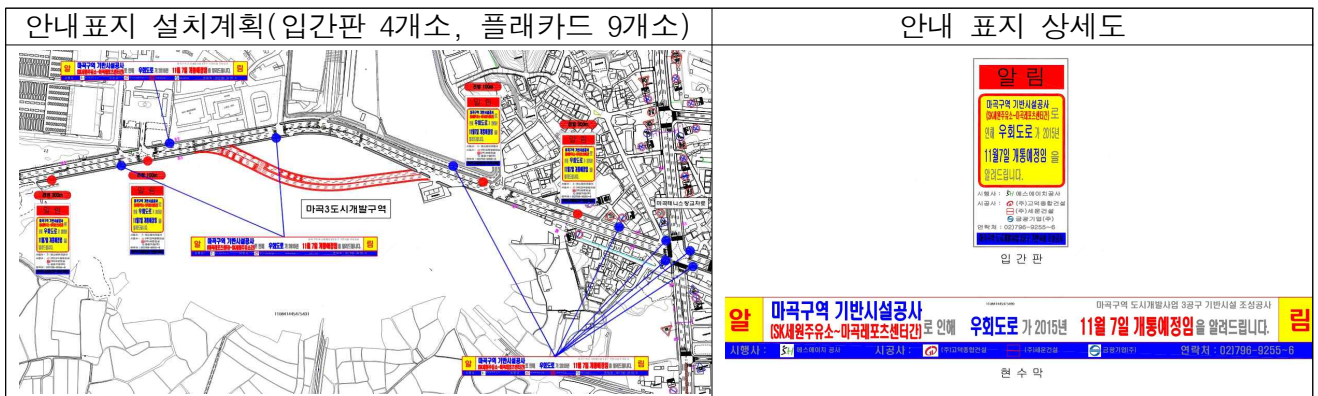

□ 향후 행정조치 계획

- 상기 보고내용관련 유관기관에 공문시행 통보 및 소관업무에 참고토록 하여 개통일정에 차질이 없도록 조치하고, (향후 잔여공사 시행일정 및 민원발생 등에 따라 개통일정 변경 가능)
- 『마곡구역 도시개발사업 3공구 기반시설 조성공사』의 책임건설사업관리기술자로 하여금 도로교통공단에 설계의뢰한 노면표시 및 도로부속시설물 등 교통안전시설물에 대하여 검토지시 후 공사금액 변동분에 대하여 별도 방침 수립하여 설계변경 예정이며,
- 사전 우회도로 개통 안내를 위하여 유관기관 통보, 교통방송 등 대민홍보 요청 및 입간판 및 플래카드 설치를 시행하고,
- 공사시행 및 도로 개통 후 현장관리에 만전을 기하도록 하여 현장 돌발상황에 상시 대비 될 수 있도록 조치. 끝.