


에이스톤엔지니어링(주)

우 08507 서울시 금천구 가산디지털1로 168 우림라이온스밸리 B-501 ☎ (02) 2026-0867 FAX (02) 2026-0860

문서번호	에이스톤 제2016-166	선	과장	송기인	지	
시행일자	2016. 8. 24.	결	일자	2016. 8. 24	시	
경 유		접	시간		결	빛물마을조성사업
수 신	성북구청장	수	번호	11188	재	강변역
참 조	안전치수과장	처	리과	치수과	공	
		담	당자	정보영	람	

제 목 : 성북구 장위빗물마을 사업관련 1차 사업구역 재검토 요청

1. 귀 구의 무궁한 발전을 기원합니다.
2. 서울시에서 발주하여 2016년 7월 5일 계약 체결한 「빗물마을조성사업기본 및 실시설계용역」 관련하여 성북구 장위빗물마을사업 구역 중 금회 1차사업 구역이 간선관로를 포함하고 있어(소유역별로 하수가 배제 안됨) 부적합대상지로 확인되어 1차 사업구역을 재검토하여 주시기 바랍니다.

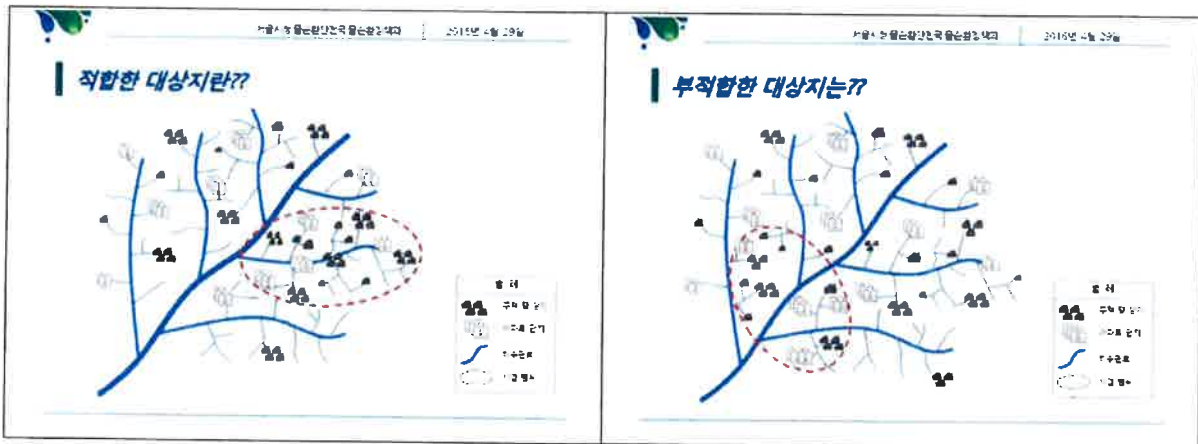

주) 빗물마을조성 사업설명회자료 인용


붙 임 : 1. 1차사업구간변경위치도. 1부. 끝.

에이스톤엔지니어링(주) 대표이사 장 명 학



1차사업구간 변경위치도

S=1:2000

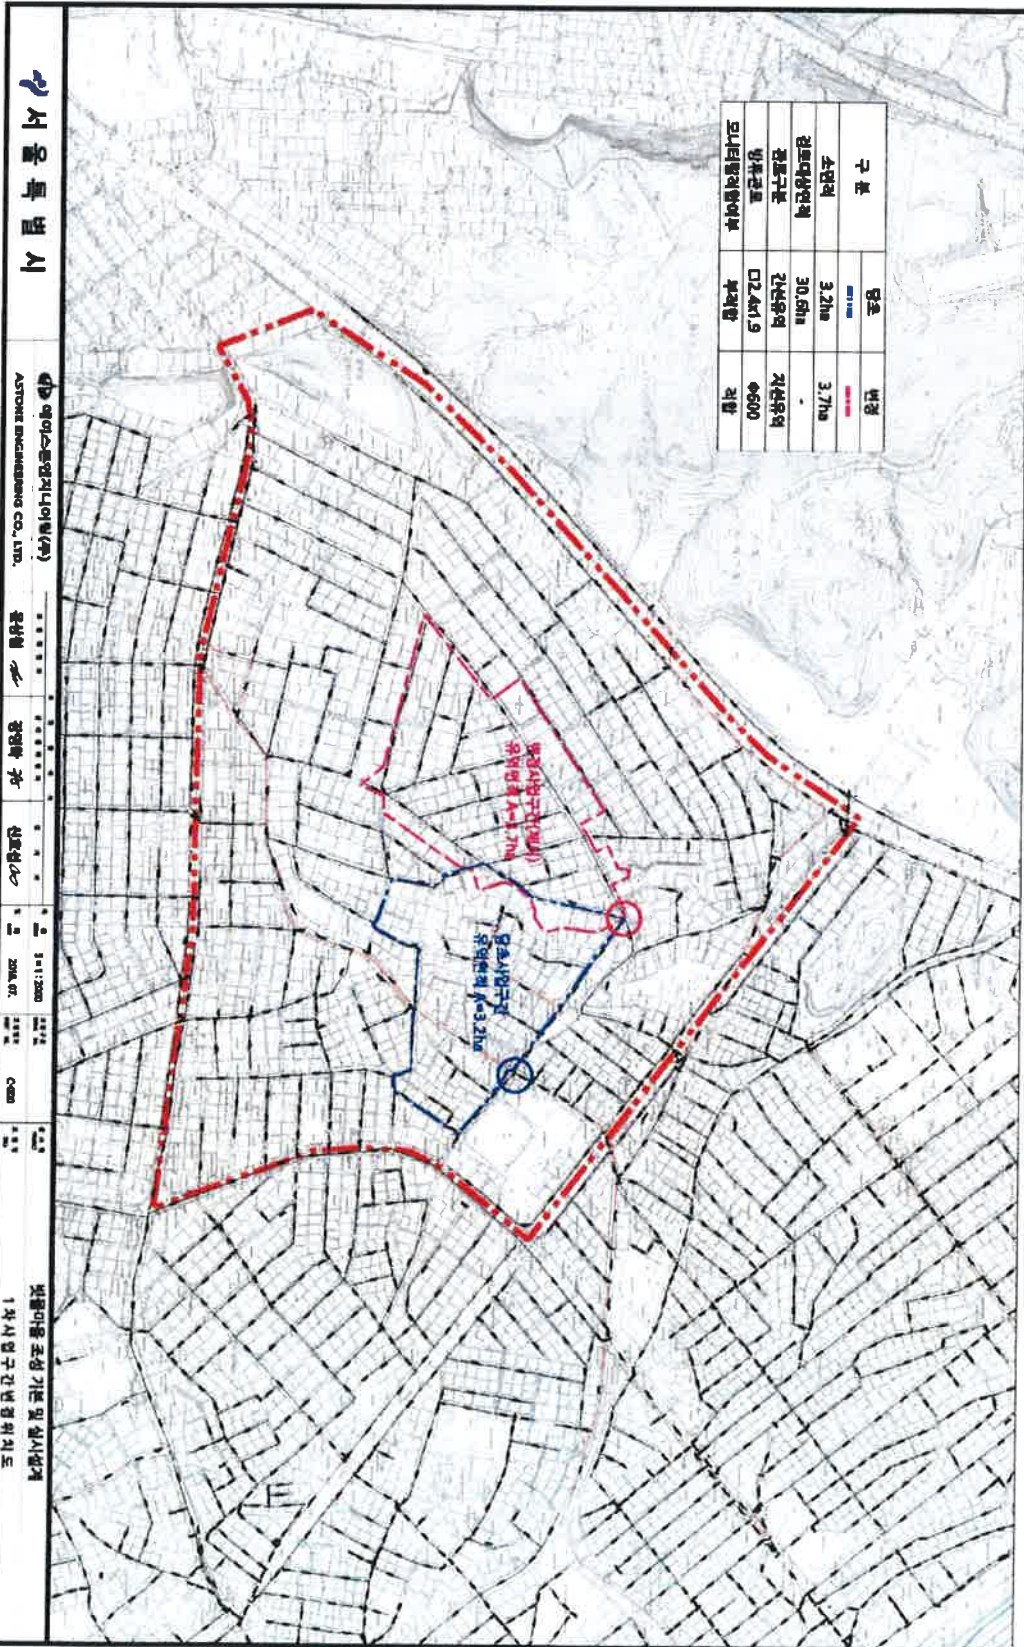

강서울특별시

ASTONE ENGINEERING CO., LTD.

1차사업구간 변경위치도

1차사업구간 변경위치도