


# 어린이 보호구역 현황 및 개선안도

S=None

서울 도곡초등학교(강남구 선릉로64길 33)

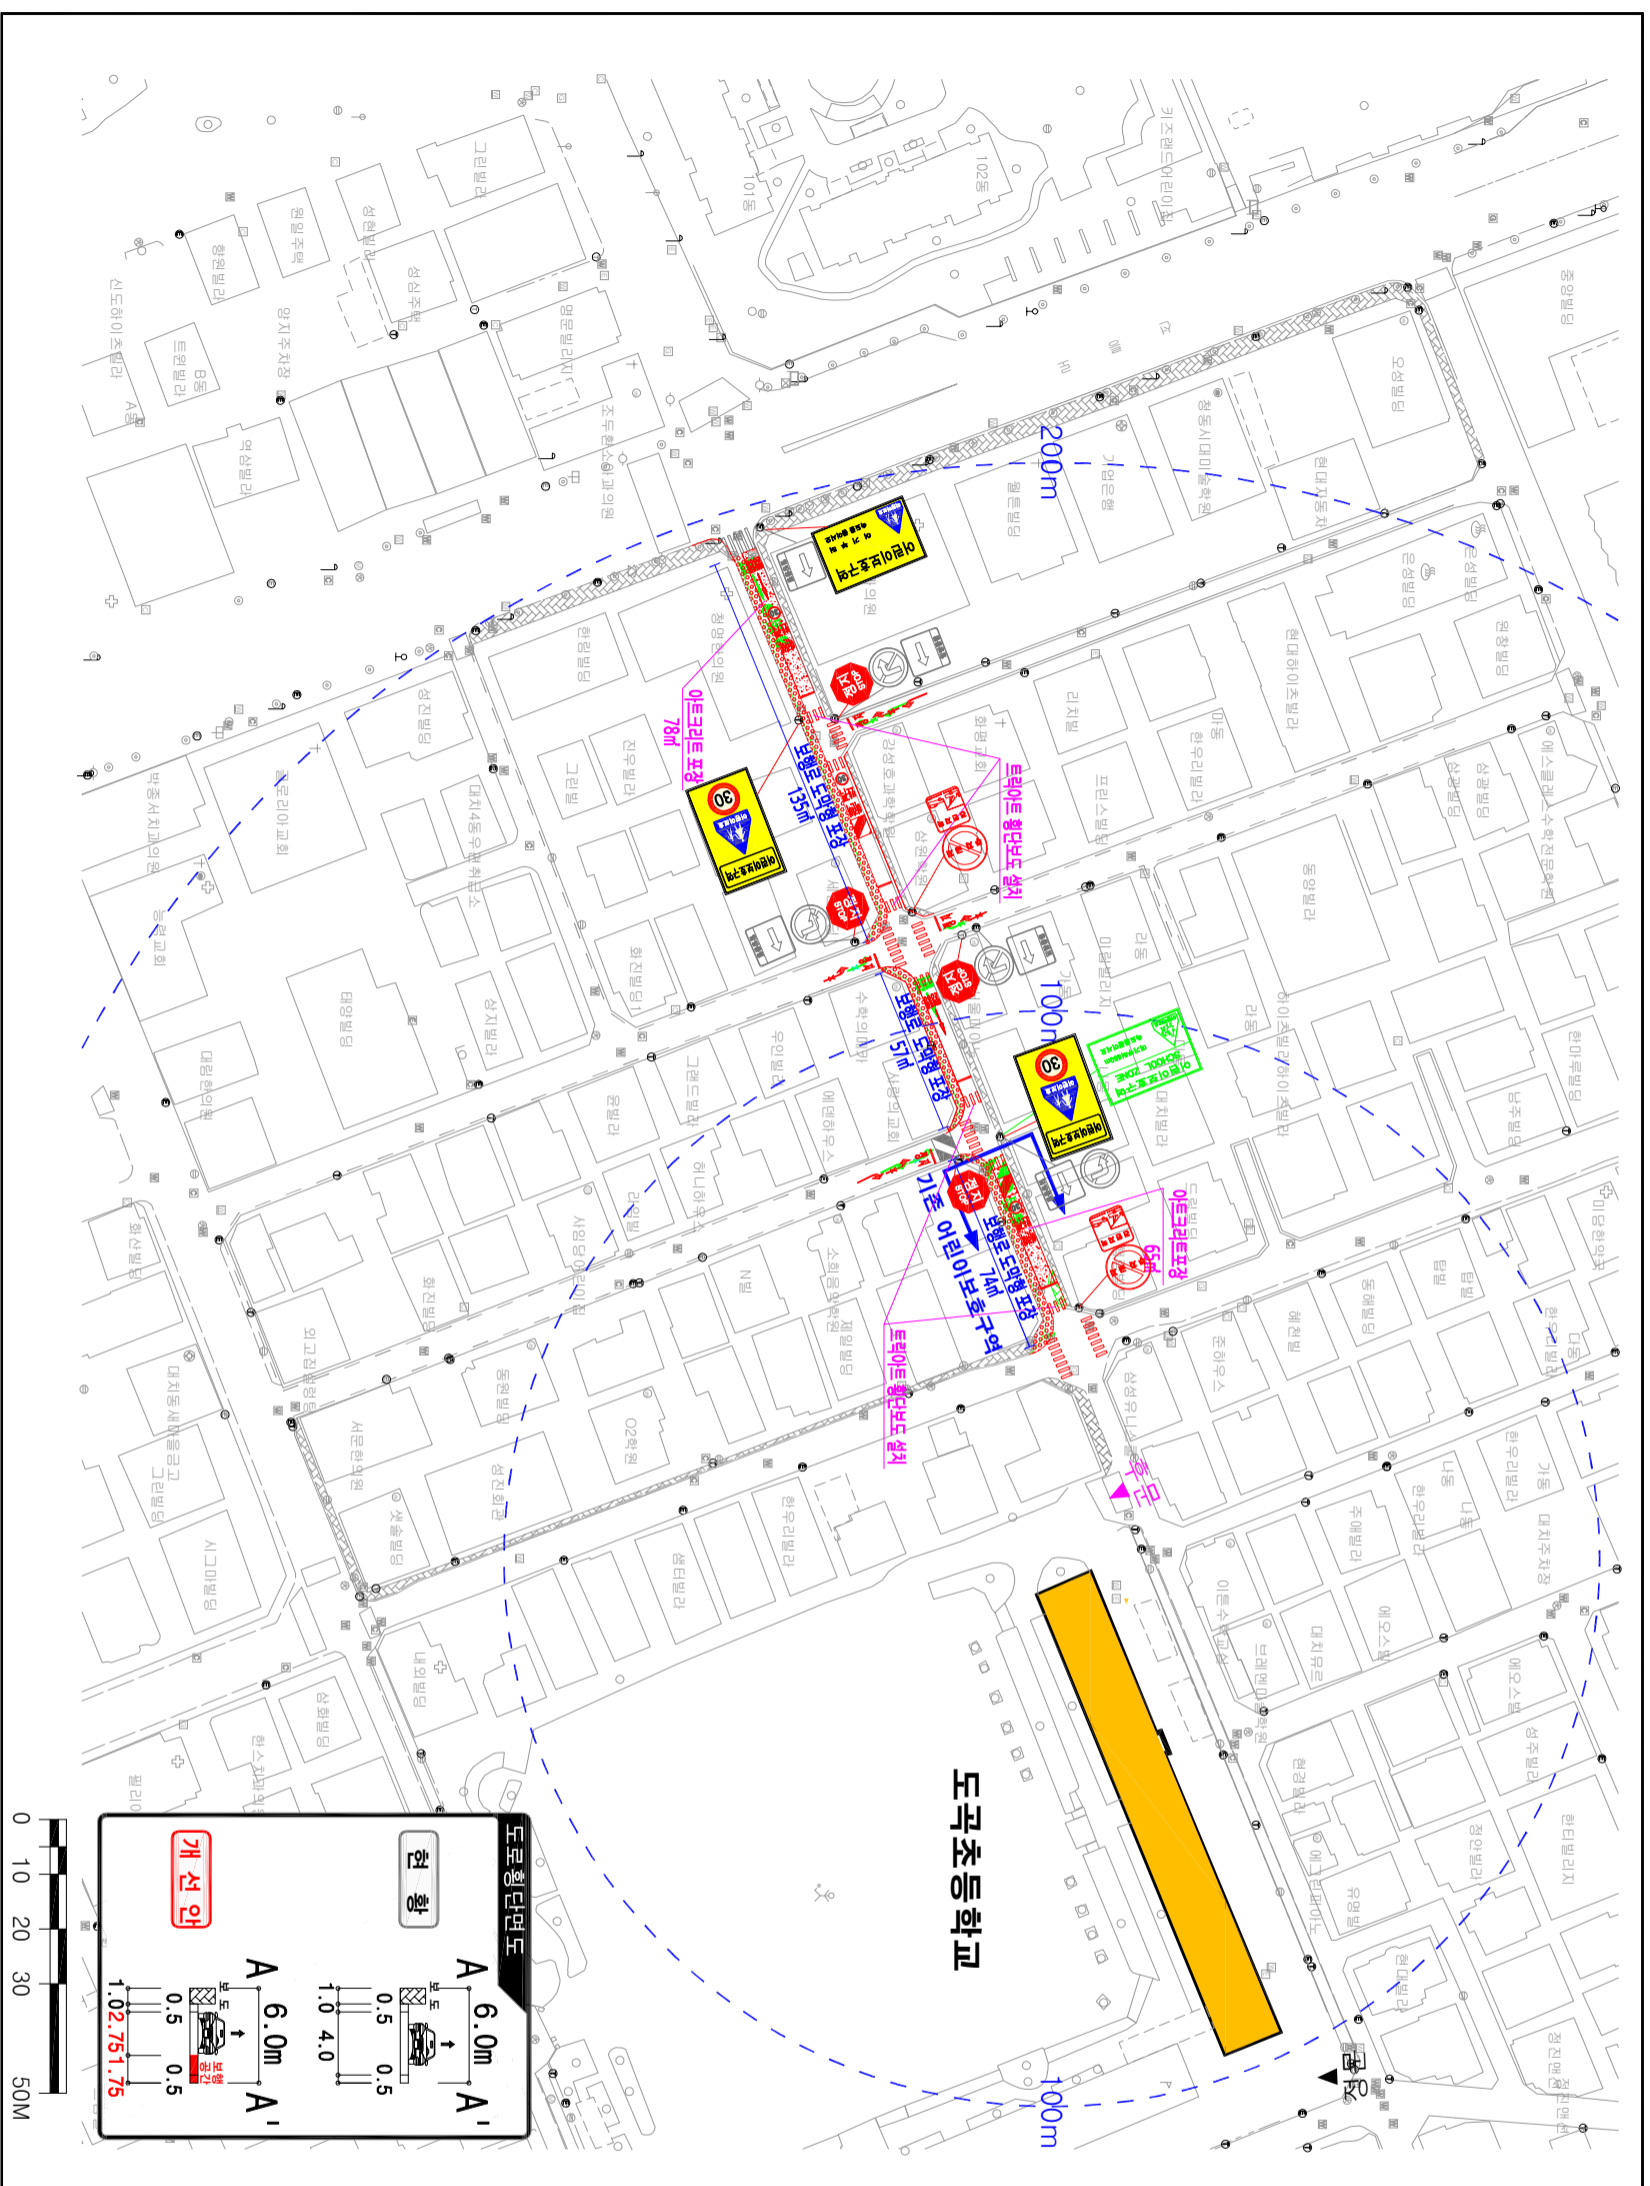

구분	현황	검토	확인	연락처	축적	수량	
						현황	개선
구분	현황 - 검정색						
	신설 - 빨간색					신설	교체
	교체 - 하늘색						제거
제거 - 초록색							
계		9	11				1

구분	현황	검토	확인	연락처	축적	수량	
						현황	개선
구분	경보등 개소						
	신호등 개소						
	소계	2	2				
	213	개	2				
	214	개	2				
	218	개					
	219	개					
	224	개					
	227	개					
	322	개					
324	개						
326	개	3					
327	개	2					
403	개						
418	개						
427	개						
428	개						
429	개						
계		12	18				12
518		개	2				2
519		개	3				
520		개					
521		개	4				
523		개					
532		개					
536-536-3		개	2				2
510-514		개	4				4
537-543		개	4				4
소계		2	14				1
과속방지턱		1	2				
이미지합판							
번호출터리							
번호판도							
계		1	13				

시행청 : 강남구

공사업명 : 2016년 강남구 보호구역 개선사업 기본 및 실시설계 용역



작성	검토	확인	연락처	축적
조해미	이정민	윤진우		None

어린이 보호구역 현황 및 개선안도

도면번호 001